Maîtres d'Ouvrages :


allemont

Maîtres d'Oeuvres :

SOGREAH — S.E.L.A.R.L. VIAL

commune de Allemont

SACO La Traverse

Saco Programme 2004 :Assainissement Eaux Usées du hameau de LA TRAVERSE

Récolement

Vue en Plan

Planche 2/3

gravier travaux publics

GRAVIER TP
7 Av. de la Muzelle
38860 Les 2 Alpes
Tél. : 04.76.79.24.05

Dessiné	CR	Echelle	1/200°	I			
Vérifié	BN	Planimétrique	Lambert	H			
Levé le	23/04/11	Altimétrique	NGF	G			
Dessiné le	23/05/11			F			
				E			
				D			
				C			
				B			
				A			
				0	Edition Originale	07/07/11	
				Ind	Modifications	Date	Visa

Légende :

Réseau Eaux Pluviales
- Réseau EP
- Regard EP
- Boite de Branchement
- Grille
- Caniveau Grille

Réseau Eaux Usées
- Réseau Eu Neuf
- Regard EU
- Boite de Branchement
- Indication Regard

Tampon	
Cote	
Fil d'eau	

Réseau AEP
- Réseau AEP
- Branchement
- Regard AEP
- Boite de Branchement
- Réducteur de Pression
- Vanne de Coupe
- Poteau Incendie

Réseau EDF
- Réseau EDF Ø110
- Réseau EDF Ø90
- Coffret Neuf

Réseau Eclairage Public
- Réseau Eclairage public Neuf
- Candélabre
- Coffret éclairage
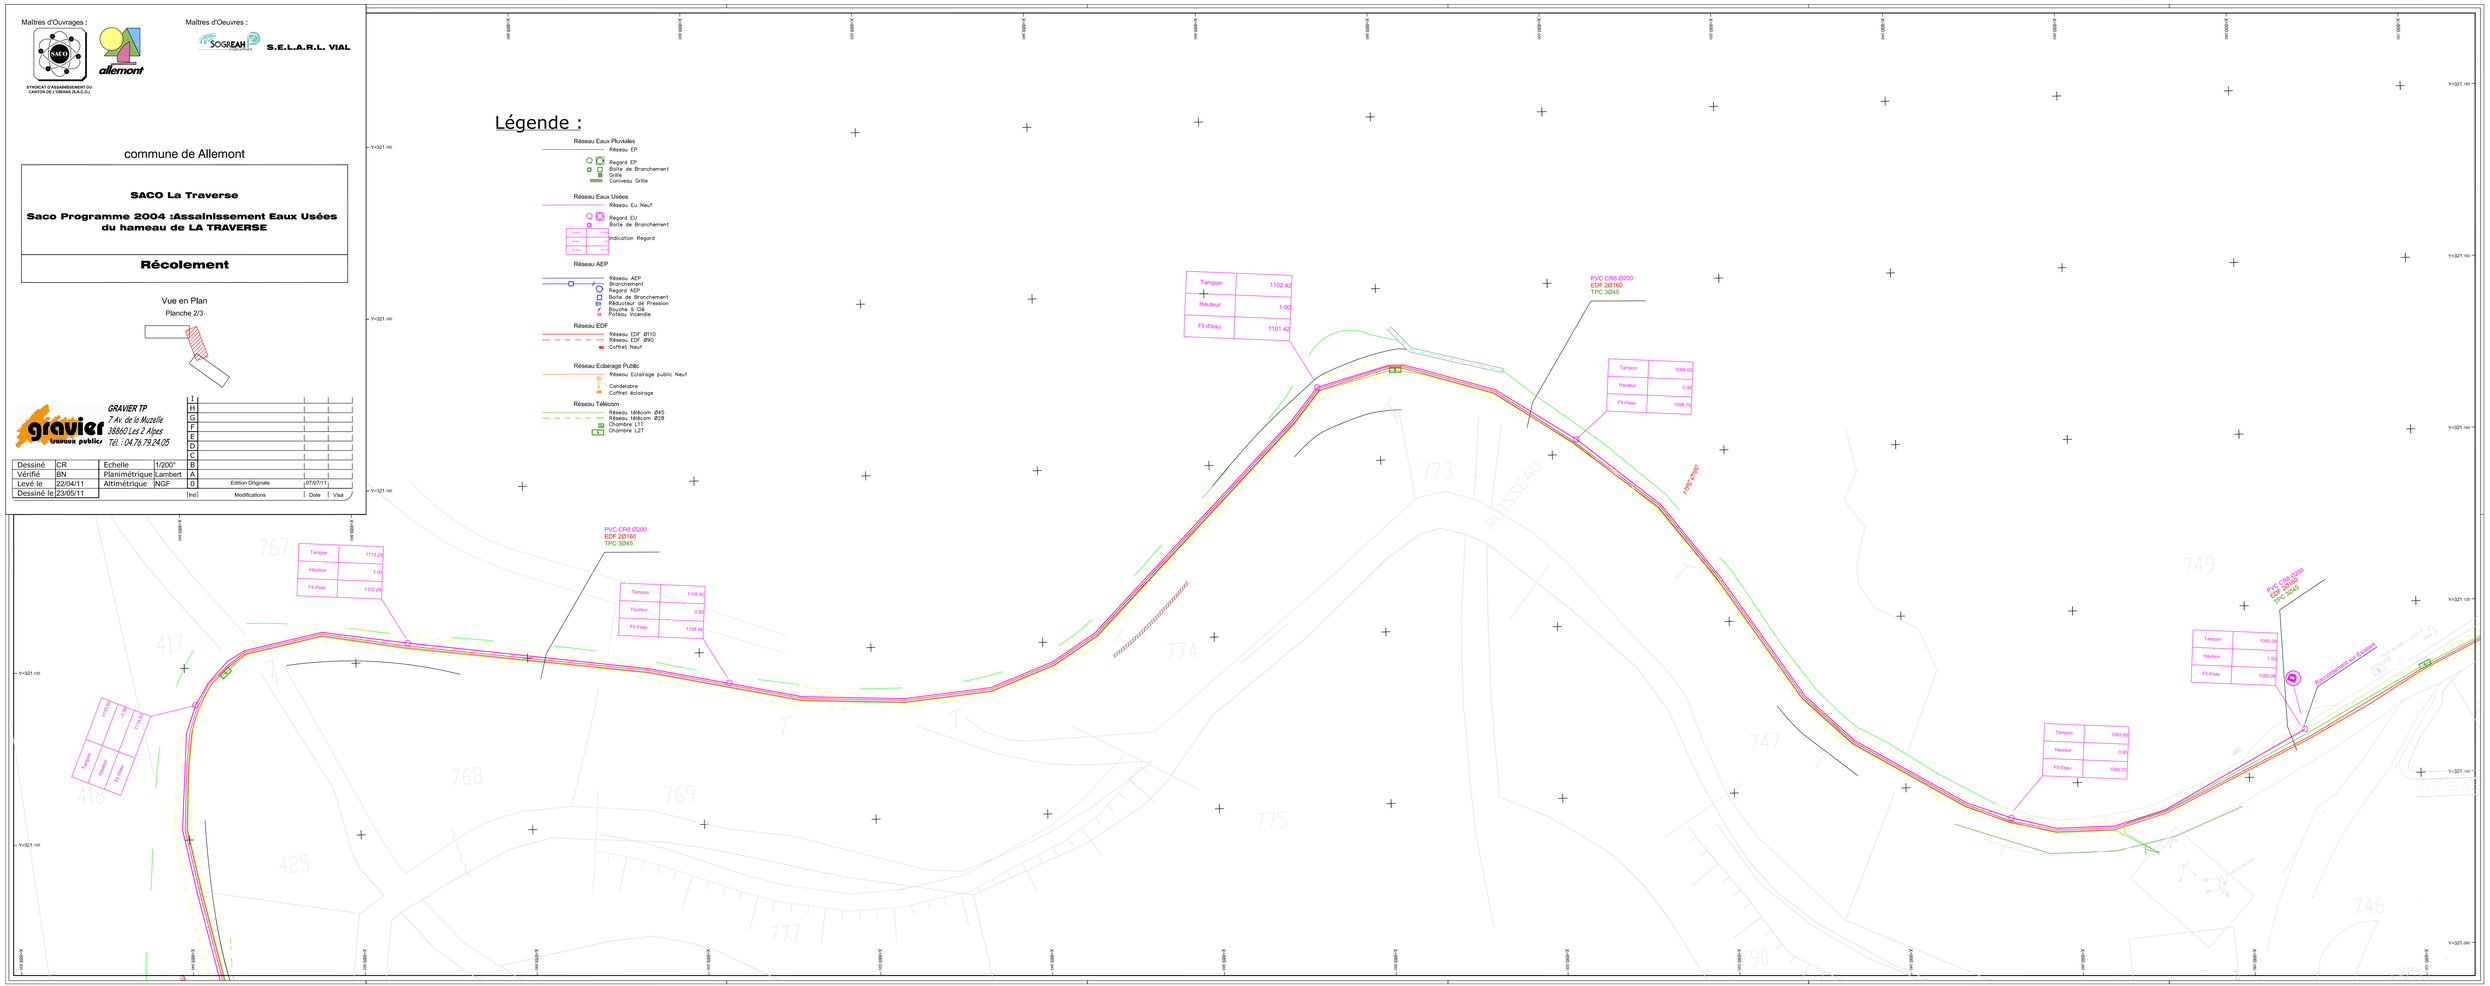
Réseau Télécom
- Réseau télécom Ø45
- Réseau télécom Ø28
- Chambre L1T
- Chambre L2T