


Maitres d'Ouvrages :

Maitres d'Oeuvres :

commune de Allemont


**SACO La Traversé**  
**Saco Programme 2004 :Assainissement Eaux Usées**  
**du hameau de LA TRAVERSE**  
**Enfouissement des réseaux secs et**  
**réfection du réseau d'eau potable**  
**Aménagement de voirie**  
**" La Traversé "**

**Récolement**

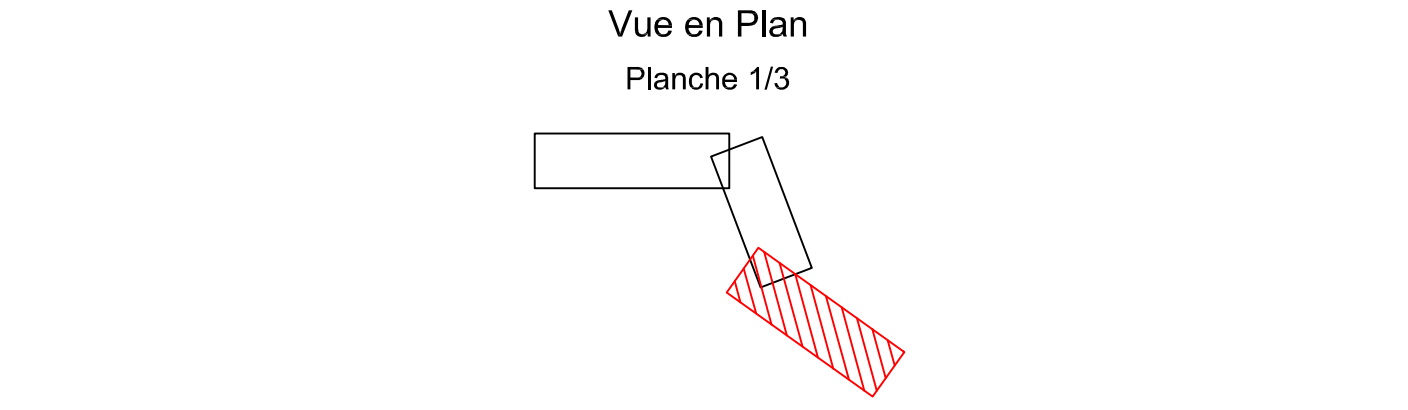

GRAVIER TP  
7 Av. de la Muzelle  
38860 Les 2 Alpes  
Tél : 04.76.79.24.05

|            |          |               |               |
|------------|----------|---------------|---------------|
| Dessiné    | CR       | Echelle       | 1/200°        |
| Vérifié    | BN       | Planimétrique | Lambert       |
| Levé le    | 22/04/11 | Altimétrique  | NGF           |
| Dessiné le | 23/05/11 |               |               |
|            |          | Ind           | Modifications |
|            |          |               | Date          |
|            |          |               | Vis           |

 

**Légende :**

- Réseau Eaux Pluviales
  - Réseau EP
    - Regard EP
    - Boite de Branchement
    - Grille
    - Cotiveau Grille
- Réseau Eaux Usées
  - Réseau Lu Neuf
    - Regard EU
    - Boite de Branchement
    - Indication Regard
- Réseau AEP
  - Réseau AEP
  - Branchement
  - Regard AEP
  - Boite de Branchement
  - Réducteur de Pression
  - Bouche à Cils
  - Poteau Incendie
- Réseau EDF
  - Réseau EDF 0110
  - Réseau EDF 010
  - Coffret Neuf
- Réseau Eclairage Public
  - Réseau Eclairage public Neuf
  - Candélabre
  - Coffret Eclairage
- Réseau Telecom
  - Réseau Telecom 045
  - Réseau Telecom 028
  - Chambre LIT
  - Chambre L2T

